ZAŁ 10
4.1

MAPA SYTUACYJNO – WYSOKOŚCIOWA

Skala 1:500

Arkusz nr 4

woj.: warmińsko-mazurskie
powiat: Pisz
miasta: Pisz
obręb: m. Pisz 1

Nr rob.: 808 V 146 /04
KERG: 16-859 /04

wykonał:

Geodeta Uprawn...
Krzysztof L...
Zaśw. MGPiB Nr ...
12-200 Pisz, ul. Wiosen...

Mapa aktualna na dzień: 27.09.2004 r.

SZKIC ORIENTACYJNY
ZESTAWIENIE ARKUSZY

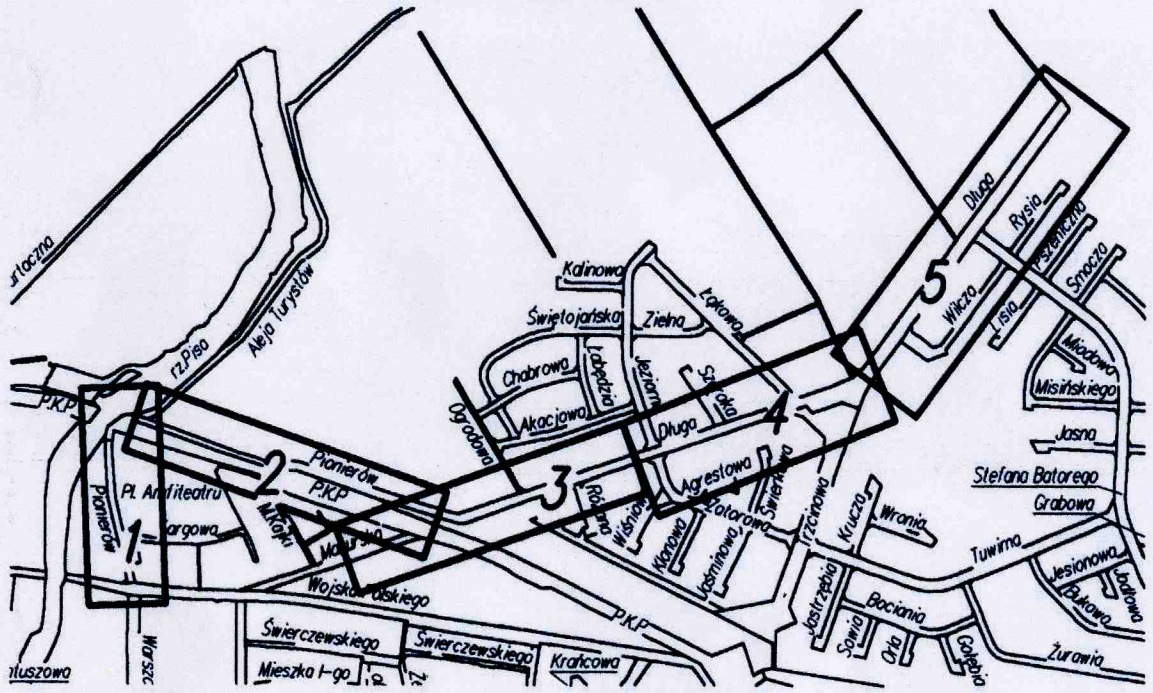

STAROSTWO POWIATOWE
w PISZU

Reprodukowanie, rozpowszechnianie i rozprowadzanie niniejszego dokumentu wymaga zezwolenia, o którym mowa w art. 18 ustawy z dnia 17 maja 1989r. - Prawo geodezyjne i kartograficzne (Dz. U. Nr 30, pozycja. 163, z późniejszymi zmianami)

2004 -10- 18

(miejscowość i data)

(imię i nazwisko, podpis ... służbowe osoby upoważnionej)

STAROSTA
inż. Henryk Wrzosek
GEODETA POWIATOWY

STAROSTWO POWIATOWE
w PISZU

Na obszarze oznaczonym linią ..... dokonano aktualizacji treści mapy zasadniczej. Dokumenty z pomiarów uzupełniających przyjęto do zasobu powiatowego w dniu 2004 -10- 18 i zaewidencjonowano pod nr 1603G.22-68/04

Niniejsza mapa może służyć do celów projektowych.

Projektowane obiekty budowlane wymagające pozwolenia na budowę podlegają wytyczaniu i inwentaryzacji powykonawczej przez jednostki uprawnione do wykonywania prac geodezyjnych.

2004 -10- 18

(miejscowość i data)

(imię i nazwisko, podpis ... służbowe osoby upoważnionej)

STAROSTA
inż. Henryk Wrzosek
GEODETA POWIATOWY
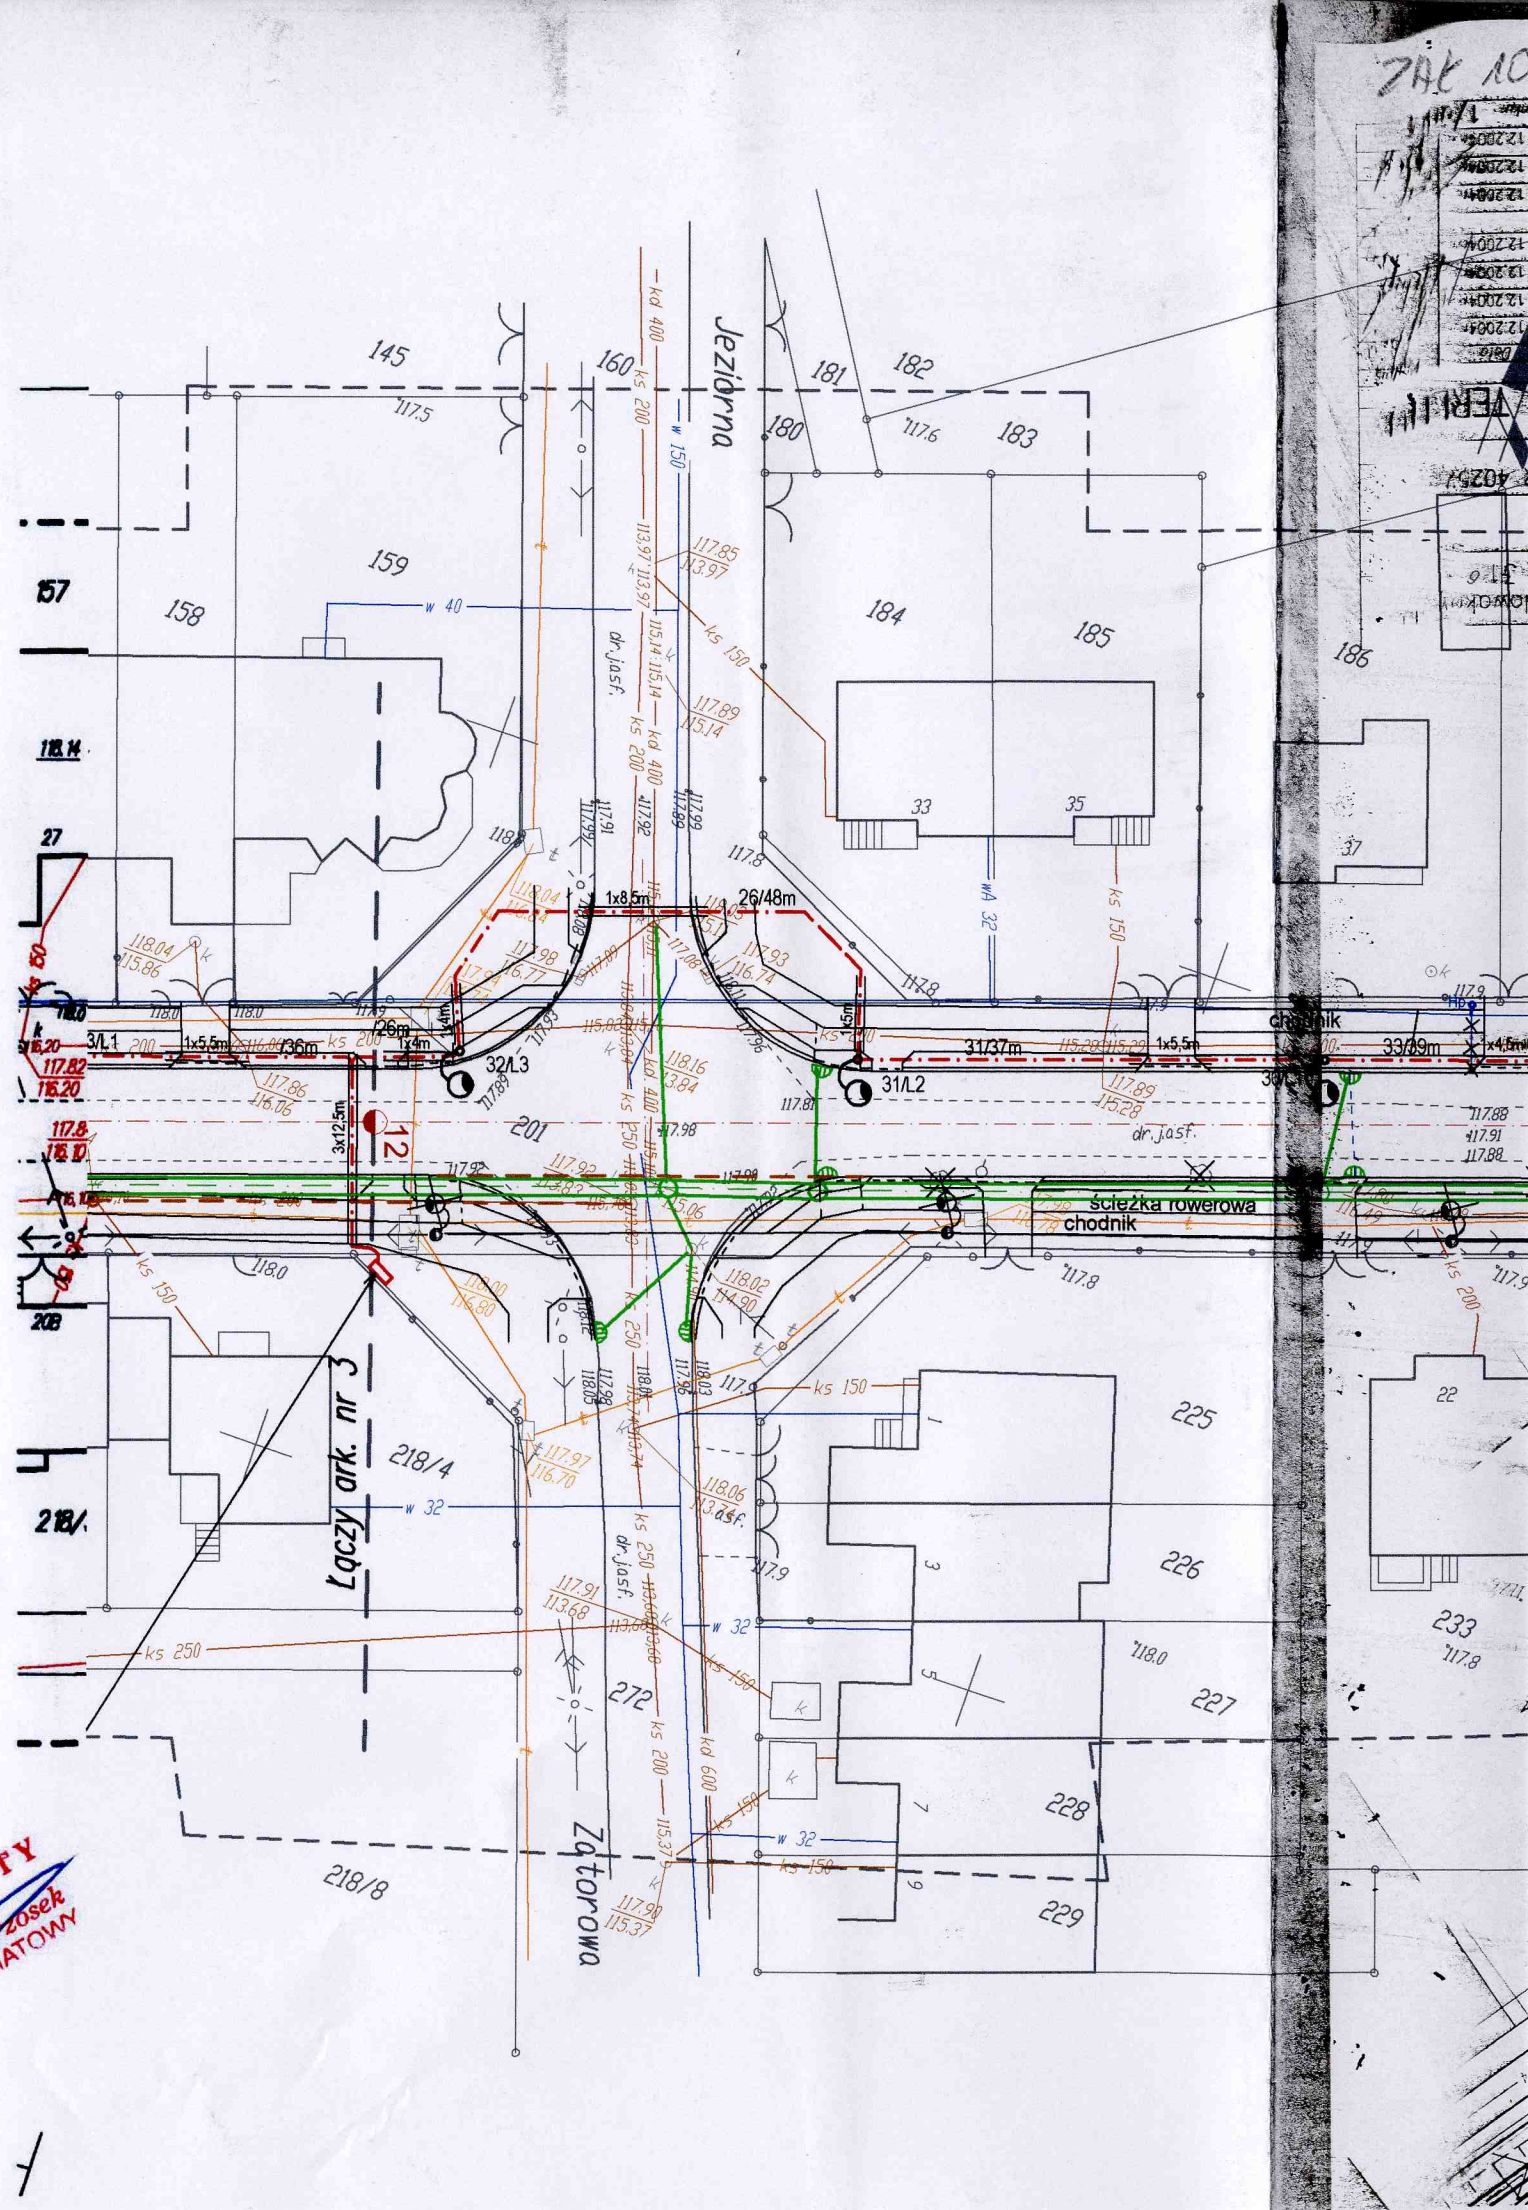
Za zgodność z oryginałem:
mgr inż. Marek Wojnarowski