


206.12.4.2

206.12.4.3

KAN

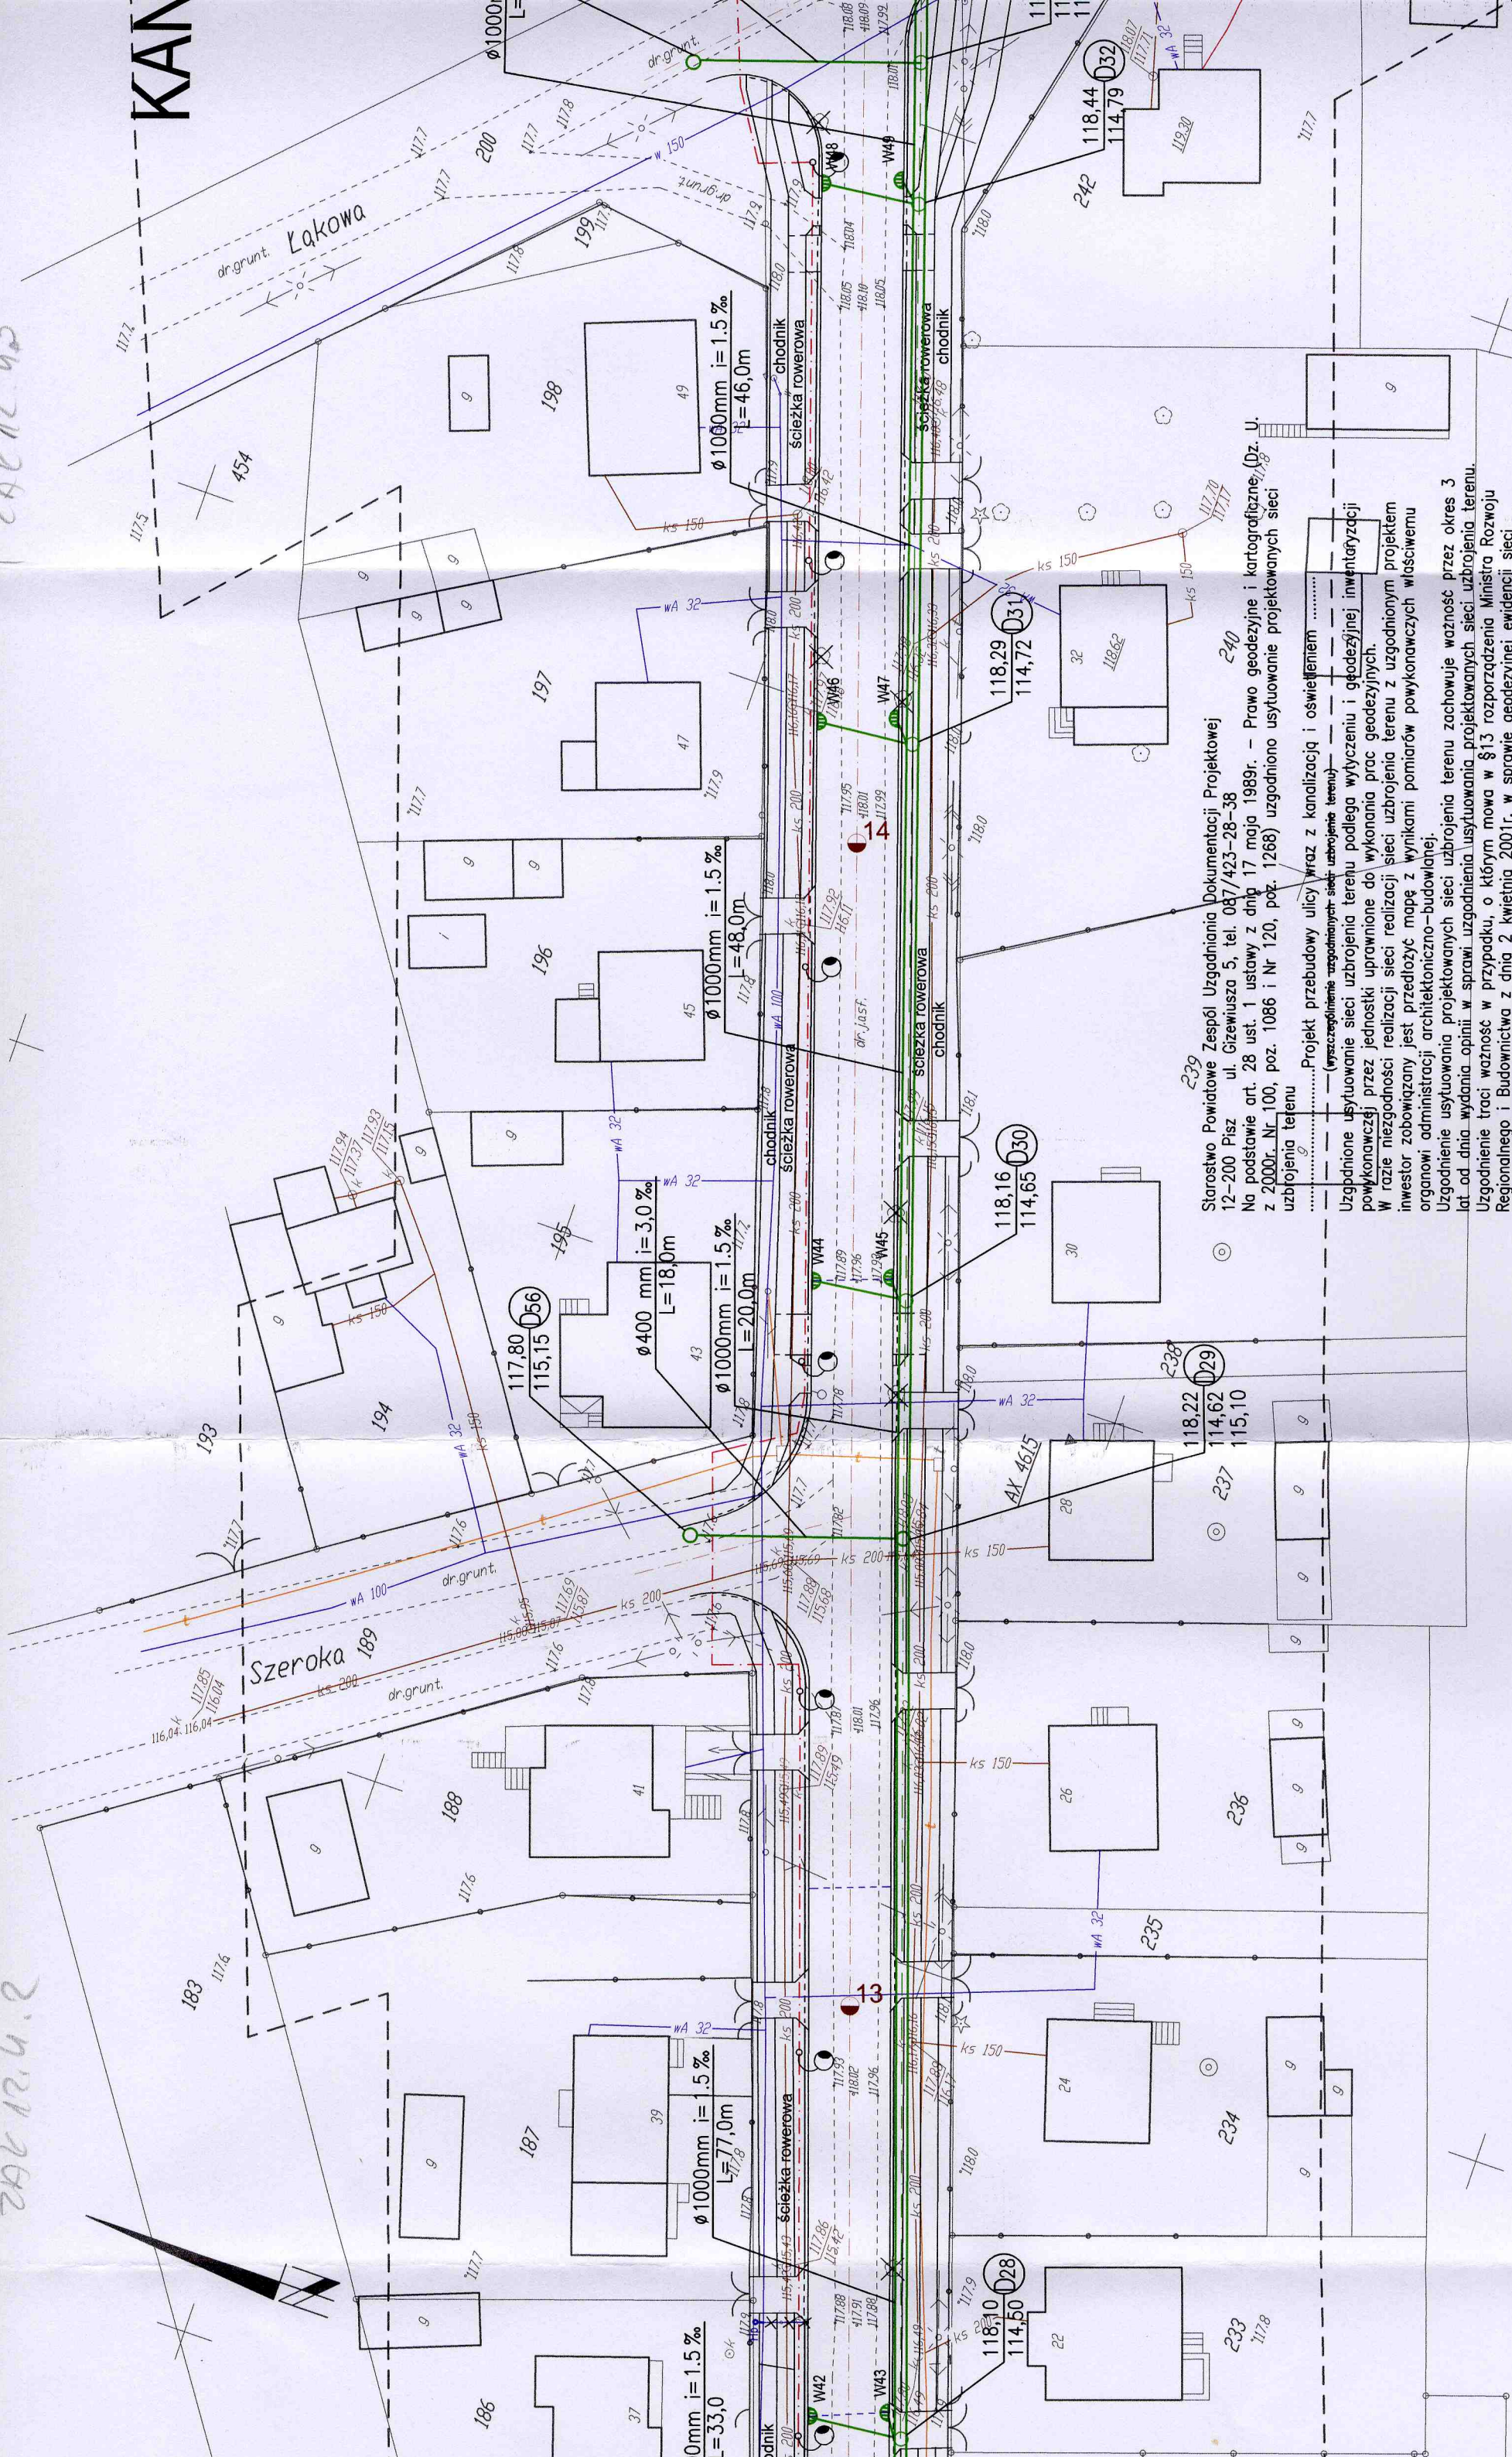

Starostwo Powiatowe Zespół Uzgodniania Dokumentacji Projektowej
12-200 Pisz ul. Giszewiusza 5, tel. 087/423-28-38
Na podstawie art. 28 ust. 1 ustawy z dnia 17 maja 1989r. - Prawo geodezyjne i kartograficzne, (Dz. U. z 2000r. Nr 100, poz. 1086 i Nr 120, poz. 1268) uzgodniono usytuowanie projektowanych sieci uzbrojenia terenu

Projekt przebudowy ulicy wraz z kanalizacją i oświetleniem
(wyszczególnienie uzgodnionych sieci uzbrojenia terenu)
Uzgodnione usytuowanie sieci uzbrojenia terenu podlega wytyczeniu i geodezyjnej inwentaryzacji wykonawczej przez jednostki uprawnione do wykonania prac geodezyjnych.
W razie niezgodności realizacji sieci realizacji sieci uzbrojenia terenu z uzgodnionym projektem inwestor zobowiązany jest przedłożyć mapę z wynikami pomiarów powykonawczych właściciemu organowi administracji architektoniczno-budowlanej.
Uzgodnienie usytuowania projektowanych sieci uzbrojenia terenu zachowuje ważność przez okres 3 lat od dnia wydania opinii w sprawie uzgodnienia usytuowania projektowanych sieci uzbrojenia terenu. Uzgodnienie traci ważność w przypadku, o którym mowa w §13 rozporządzenia Ministra Rozwoju Regionalnego i Budownictwa z dnia 2 kwietnia 2001r. w sprawie geodezyjnej ewidencji sieci uzbrojenia terenu oraz zespołów uzgodniania dokumentacji projektowej (Dz. U. Nr 38, poz. 455) 7442/5/2005. lp.3

Z up. Starosty Przewodniczący Zespołu inż. Henryk Wrzosek (podpis nieczytelny)
(organ uzgadniający usytuowanie projektowanych sieci uzbrojenia terenu - imię, nazwisko, podpis przewodniczącego zespołu)

Za zgodność z oryginałem:
mgr inż. Krzysztof Duda